EIFFAGE
ROUTE GRAND SUD
ETABLISSEMENT EST LANGUEDOC ROUSSILON
AGENCE de NIMES
ROUTE DE BEAUCAIRE - 30000 NIMES Tél : 04 66 28 22 22

MASE — afaq LOCALISATION RÉSEAUX — afaq ISO 9001 ISO 14001 Qualité Environnement

MAITRE D'OUVRAGE :

MAITRE D'OEUVRE :

Cabinet MERLIN Groupe MERLIN
Agence de Montpellier
Multiparc du Salaison - Bâtiment 9
145 rue de la marbrerie
34740 VENDARGUES

Commune de FOURNES

AGRANDISSEMENT DE LA DECHETERIE

SICTOMU

PLAN DE RECOLEMENT

indice	date	modification	réalisé	vérifié
J				
I				
H				
G				
F				
E				
D				
C				
B				
A				
0	21/07/2025	DRESSAGE DU PLAN	C.GARRIGUES	O.REY

Approuvé le:
Par:

Visa

EXUTOIRE BASSIN

Echelle : 1/200

identifiant interne
n° chantier phase type zone indice
- REC - VRD - 0 - 0

Dressé par : **C. GARRIGUES**

EIFFAGE
ROUTE
GRAND SUD
EST LANGUEDOC ROUSSILON
Tél : 04.66.28.22.22
E-mail : christophe.garrigues@eiffage.com

Ce document est la propriété de EIFFAGE ROUTE GRAND SUD EST LANGUEDOC ROUSSILON il ne peut être reproduit ou communiqué sans son autorisation

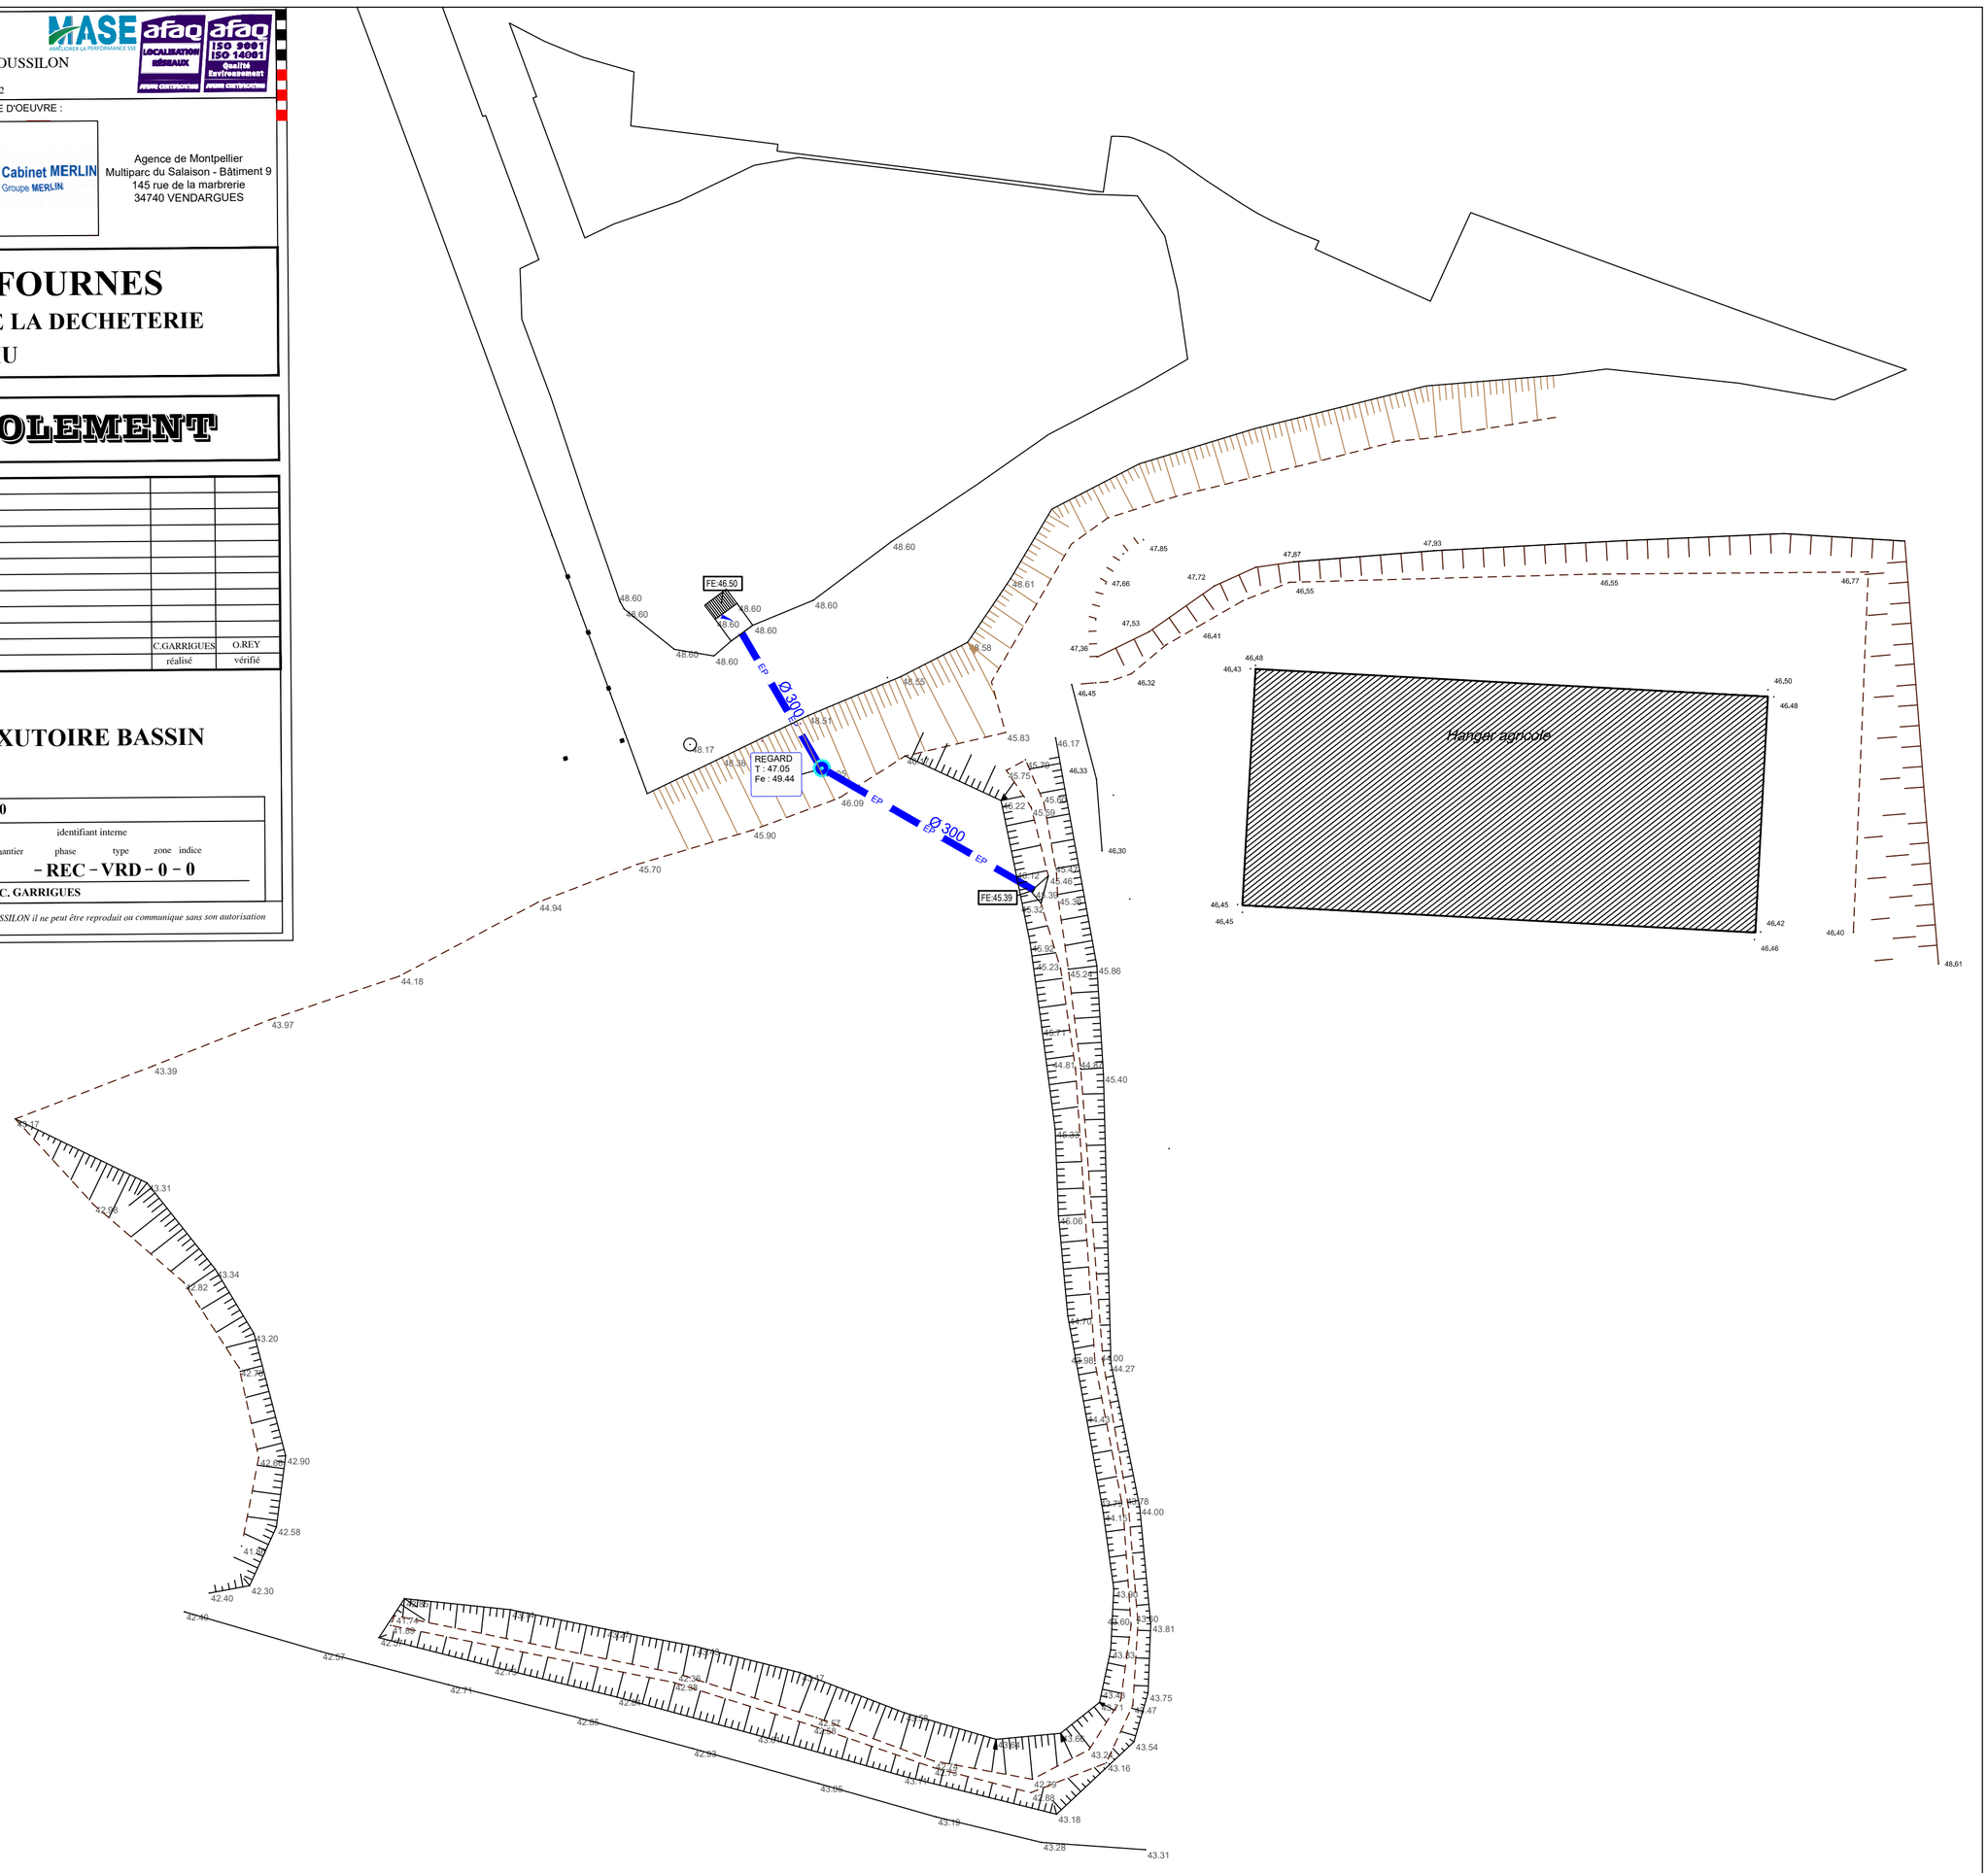

REÇU EN PREFECTURE
le 24/09/2025
Application agréée E-legalite.com
99_DE-030-253001135-20250918-29_2025_09_